Inventarizācijas plāns — Инвентаризационный план

zemes gabalam Plaviņas pilsētas (ciemata) ~~Stučkas~~ Aizkraukles

uz земельный участок в гор. (поселке)

uz ielas Daugavas ielā № 111/1

Pārejas tabula:


Liters	Būves kadastra apzīmējums
1	3213 001 0494 001

Kārtējās izmaiņas izpildītas

19 99 gada 22.07 L.Čepāne

Inventarizators

Kontrolieris:

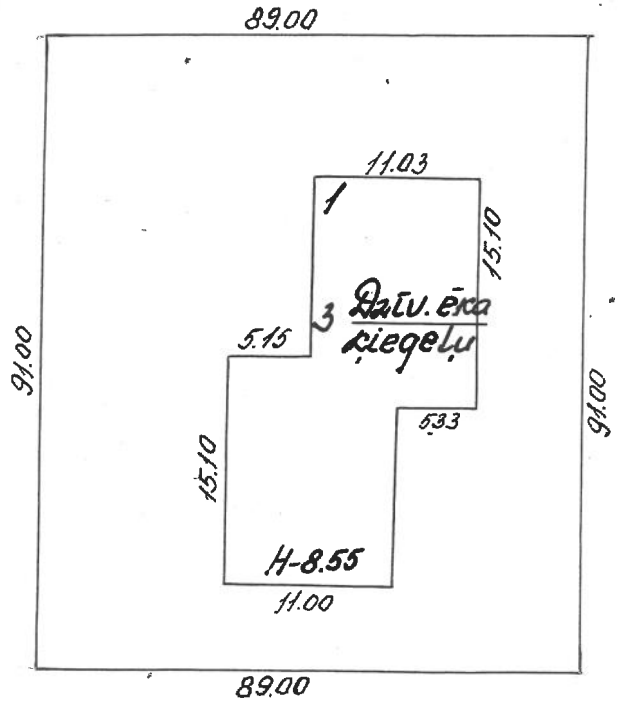

Daugavas iela

Mērogs 1:500
Масштаб

Noraksts pareizs

Inventarizators - Инвентаризатор

Kontrolieris - Контролёр

Priekšsēdis - Председатель

21 jūlijā 1980

Nora[illegible] PAGRABS

Stāva plāns — Поэтажный план


celtnei
строения № 1

город (поселок) Pāvilosa pilsētā (ciematā) Stūcras rajonā
района

улица Daugavas ielā № [illegible]

pagr. Stāvs-Этаж
h= 2.20

Logi 1.10 × 1.00
Окна
Durvis 0.90 × 1.90
Двери

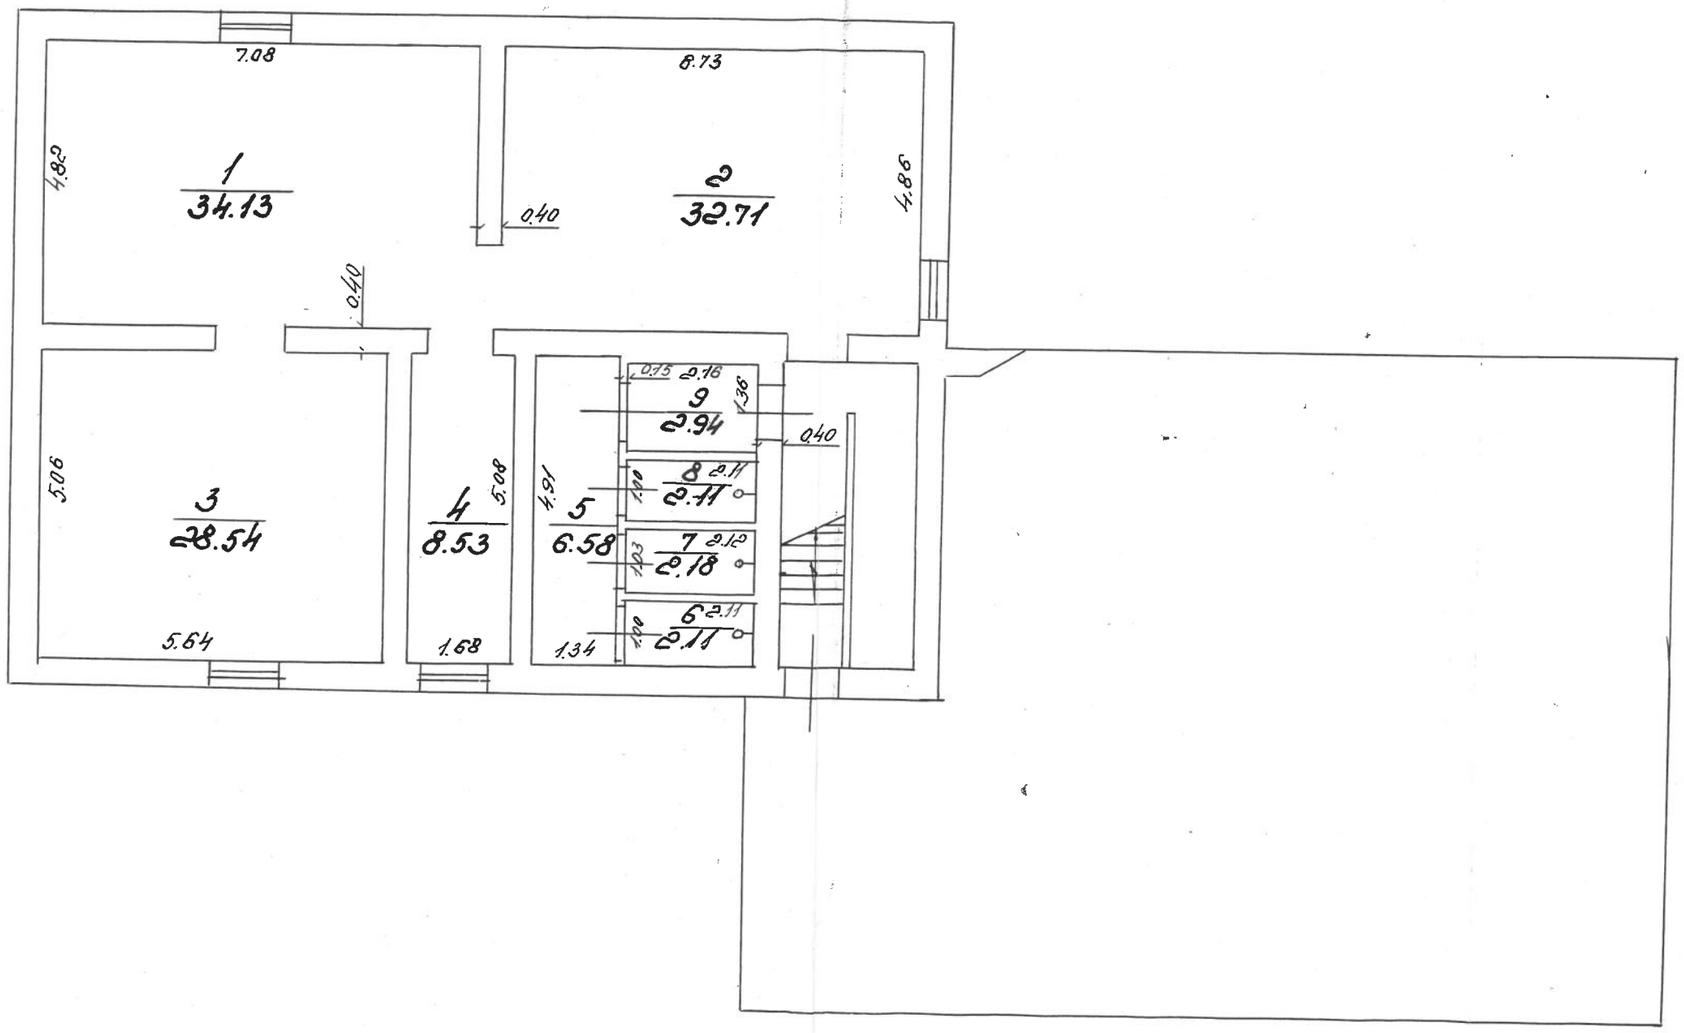

Mērogs
Масштаб 1:100

Noraksts pareizs [signature] -

[illegible]-Inventarizators: [signature]
Kontrolē[illegible]-Контролер: [signature]
Priekšnieks-[illegible]:
„21" jūlijā 1980 g.

Stāva plāns — Поэтажный план

celtnei
строения № 1


город (поселок) Plaviņas pilsētā (ciematā) Stučkas rajona

ulica Daugavas ielā № 111/5

1. STĀVS

I Stāvs-Этаж
h=2.60

Logi 2.30×1.45
Окна 1.20×1.45
Durvis 0.90×2.00
Двери 0.80×2.00

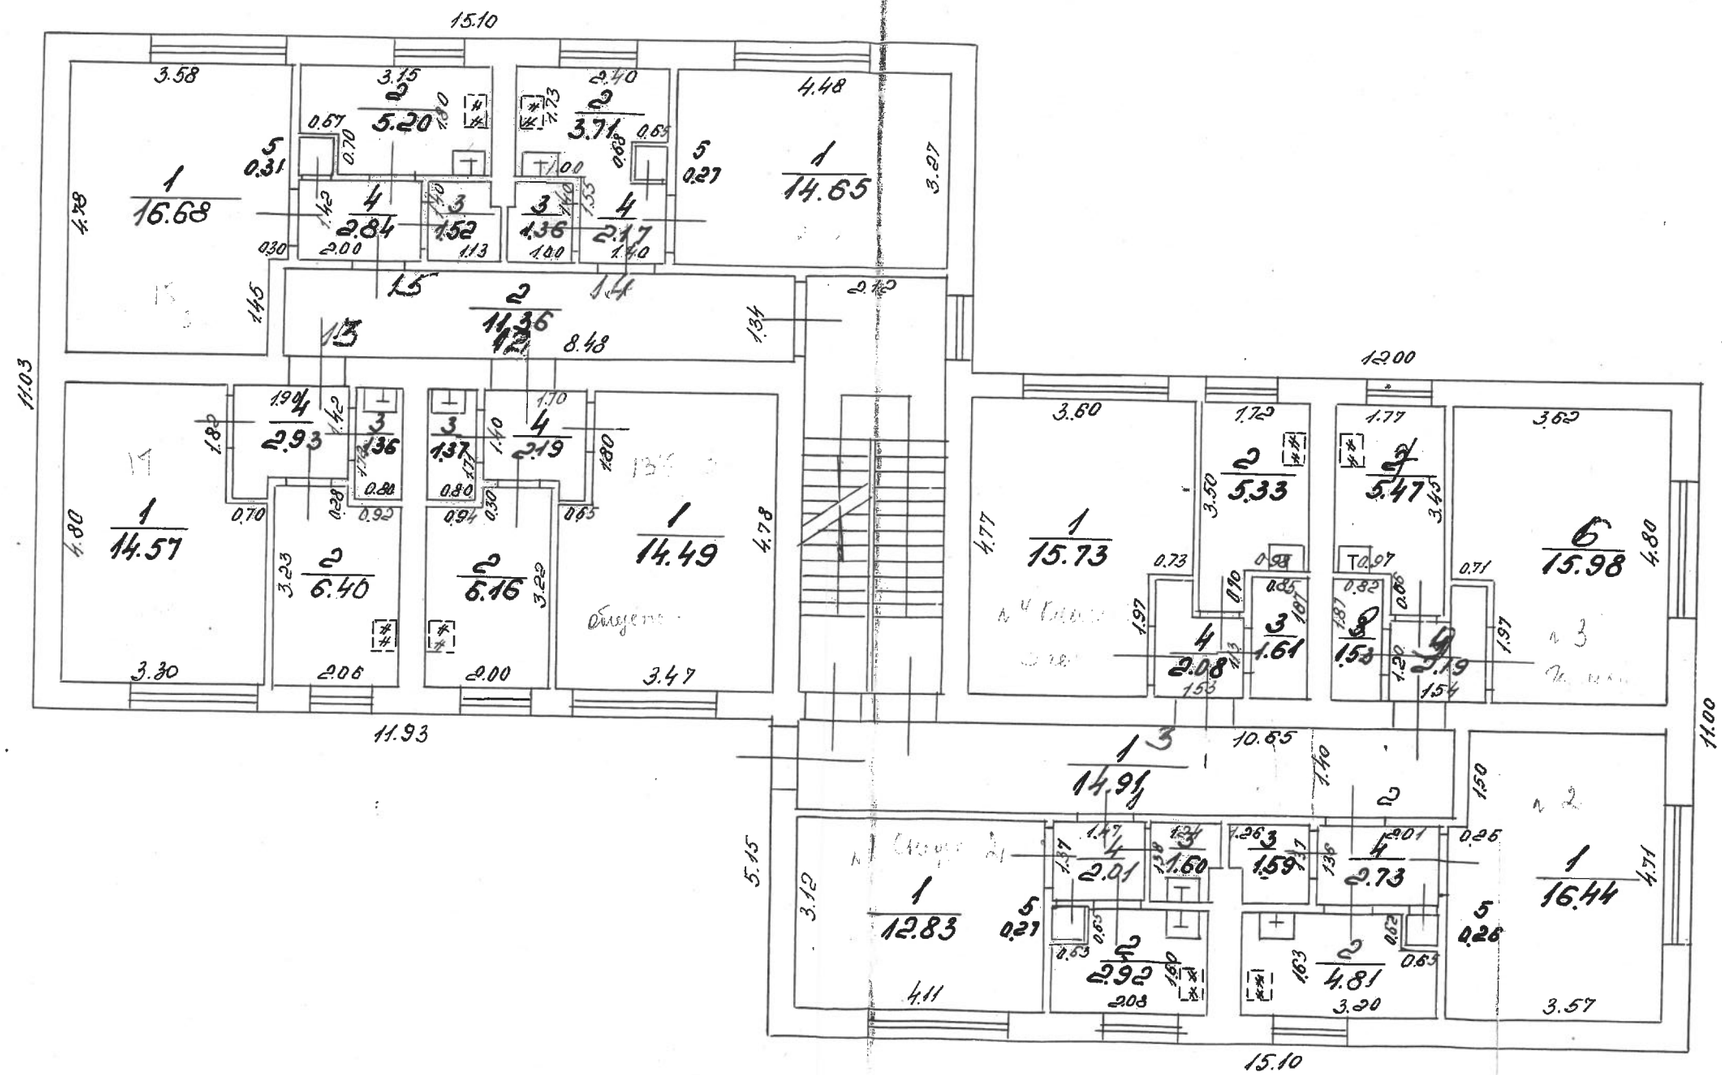

Mērogs
Масштаб 1:100

Noraksts pareizs

Inventarizācijas komisijas priekšsēdētājs /paraksts/
Kontrolkārtas-Контролер /paraksts/
Priekšsēdētājs
„21" jūlijā 1980 g.

3. STĀVS

Stāva plāns — Поэтажный план

celtnei
строения № 1


город (поселок) Plaviņas pilsētā (ciemā) ~~Staicele~~ Aizkraukles rajonā

улица Daugavas ielā 111/

Noraksts

III Stāvs - Этаж
h = 2.60

Logi 2.30 × 1.45
Окна 1.20 × 1.45
Durvis 0.90 × 2.00
Двери 0.80 × 2.00

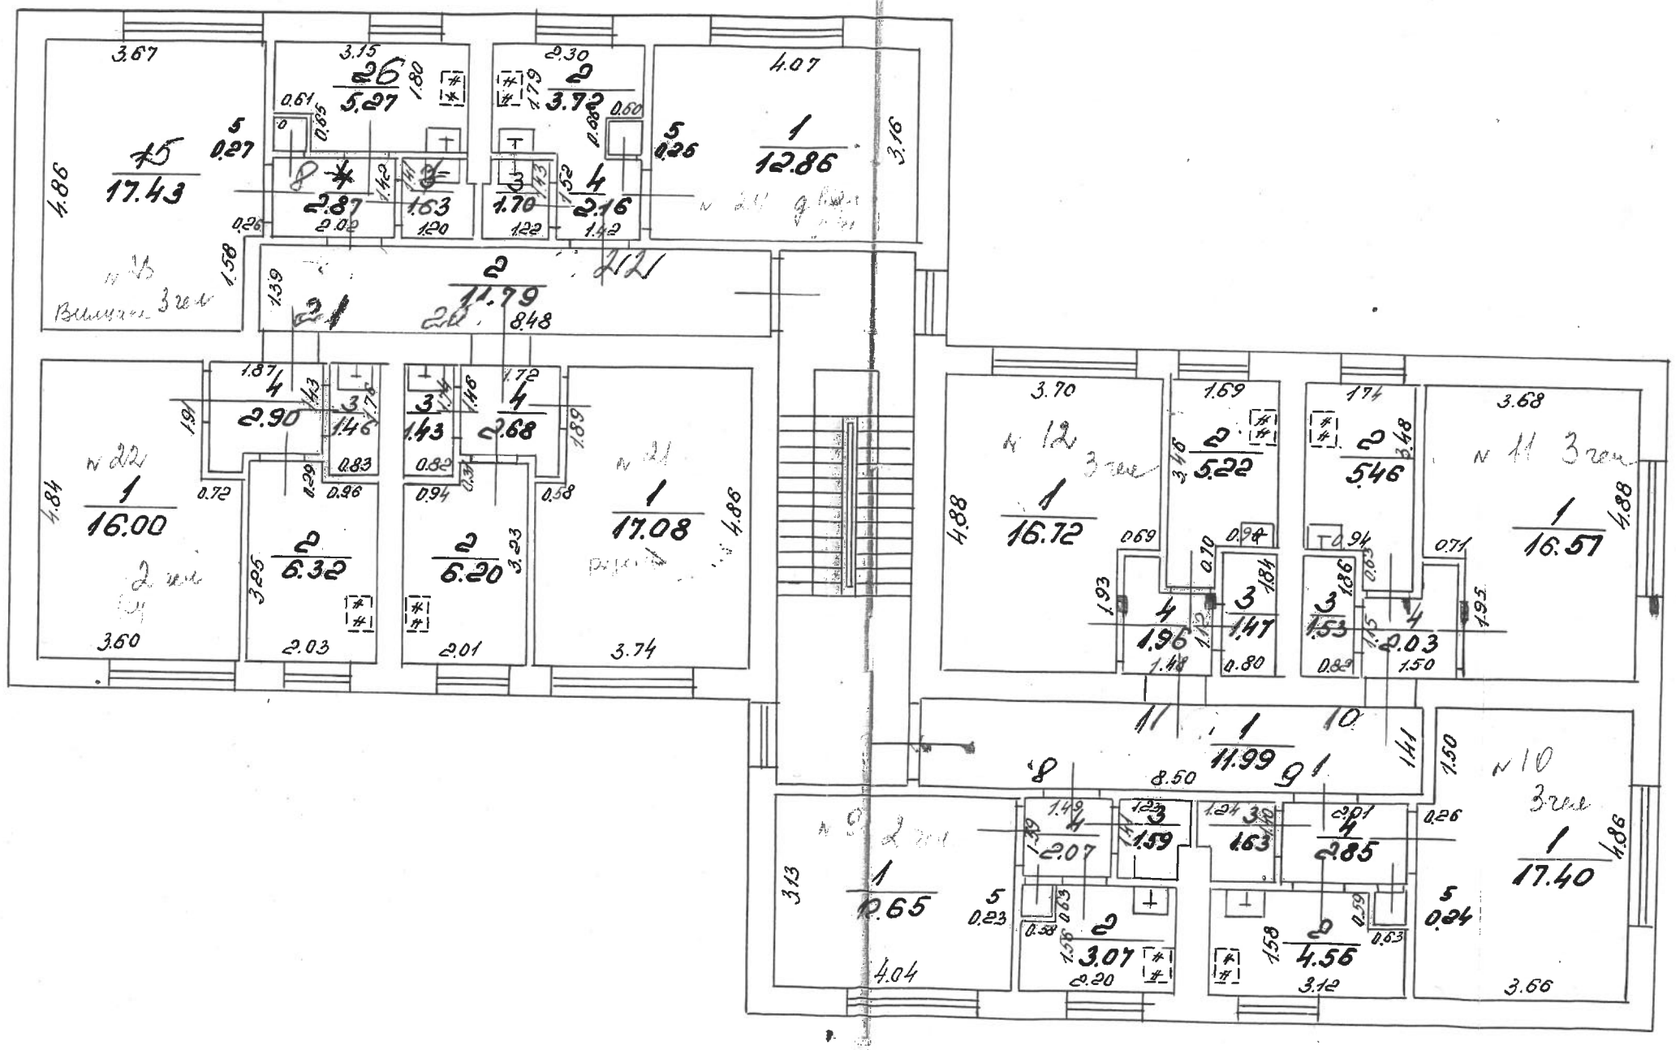

Mērogs
Масштаб 1:100

Noraksts pareizs

Inventarizētājs - Инвентаризатор: /paraksts/
Kontrolieris - Контролер: /paraksts/
Priekšnieks - Начальник:
21. jūlijā 1980 g.

N. STĀVS

Stāva plāns — Поэтажный план

celtnei строения № 1

pilsētā (c[illegible]) [illegible]


ielā (uz[illegible]) [illegible]

ielas Daugavas [illegible] № 111/[illegible]

II Norakste

II Stāvs - Этаж


h = 2.60

Logi 2.30 × 1.45

Окна 1.20 × 1.45

Durvis 0.90 × 2.00

Двери 0.80 × 2.00

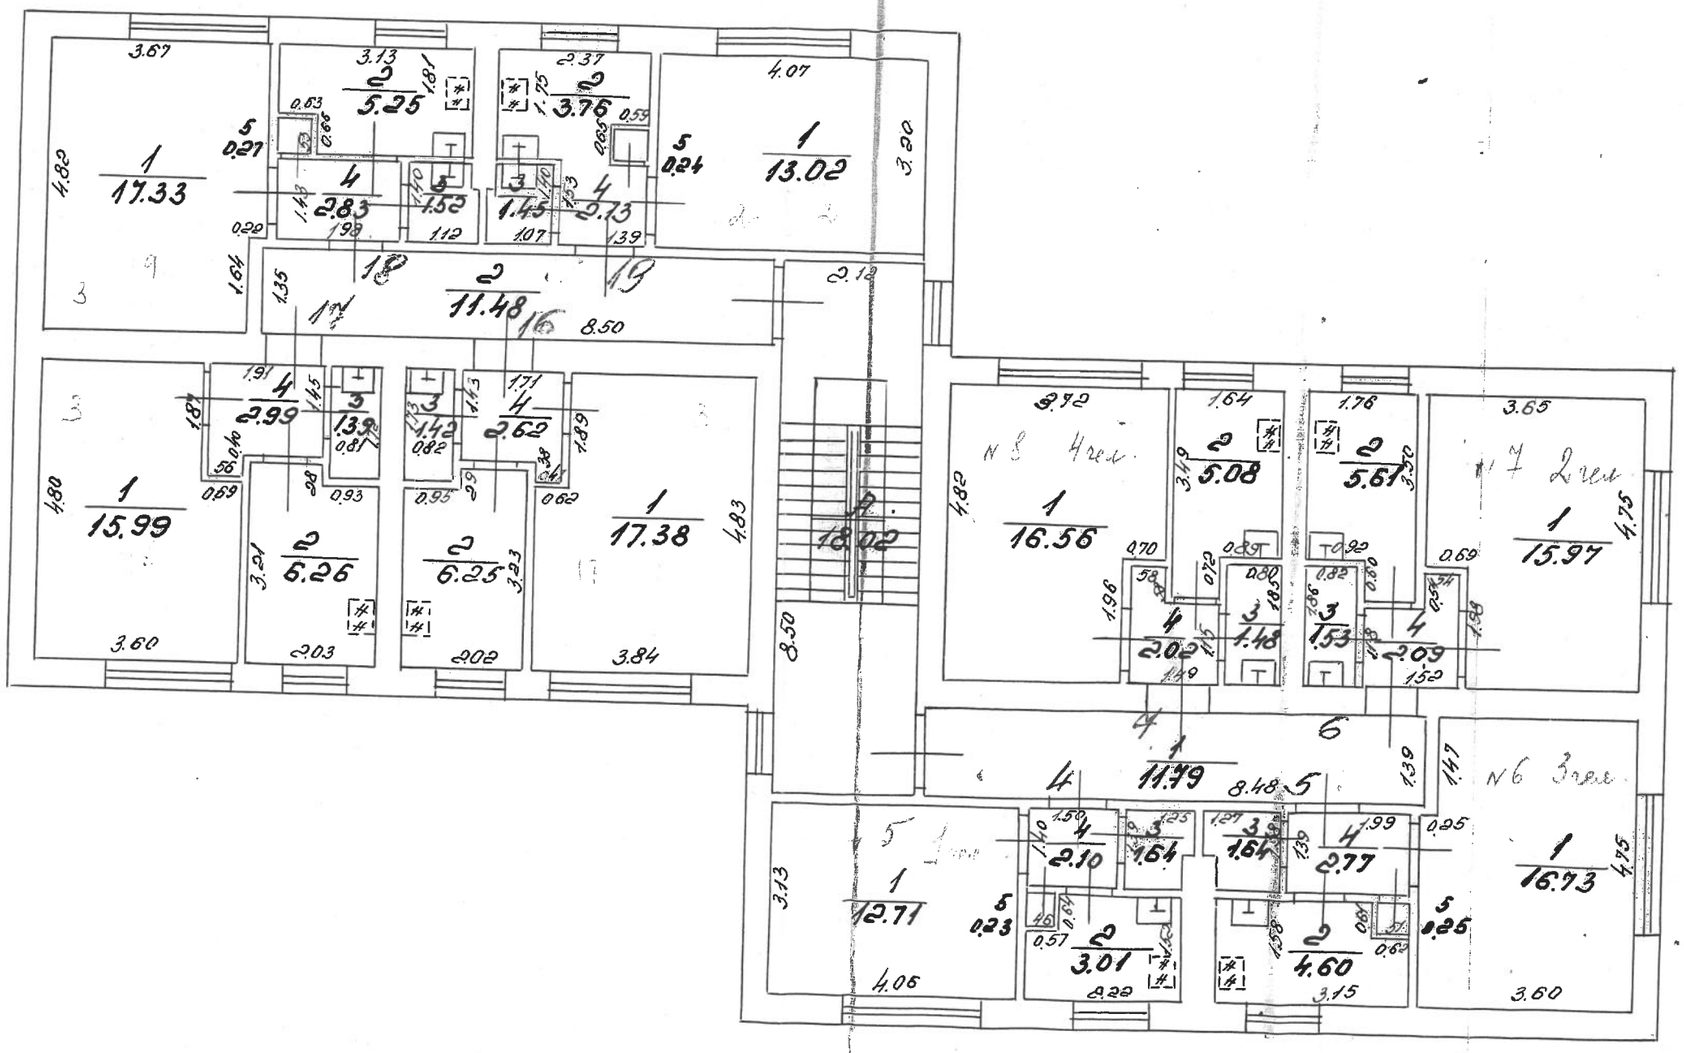

Mērogs 1:100
Масштаб

Noraksts pareizs [illegible]

Inventarizators-Инвентаризатор [illegible] /paraksts/

Kontrolieris-Контролер [illegible] /paraksts/

Priekšnieks-Начальник [illegible]

21. VII 80. g.

8

PLĀNA EKSPLIKĀCIJA

Forma Nr. 5

INV. LIETA Nr. 52 CELTNEI Nr. 001 Īpašnieku kategorija P


iela Daugavas mājas Nr. 11 kvartāls Nr. _____ grupa Nr. _____ grunts Nr. _____

Ieraksta datums	Dzīvokļu Nr.	Istabu Nr.	Istabu nosaukumi	Laukums pēc iekšējiem izmēriem, m²									Istabu iekš. augst.
				atskaite Nr. 1 dzīv. fonds		ēkas kop. platība	jur. izziņa lietd. plat.	tajā skaitā				palīglaukums	
				lietd. platība	t. sk. dzīv.			dzīv. ar apk.	dzīv. bez apk.				
1	2	3	4	5	6	7	8	9	10	11	12	13	14
			Pamatceltne										
			Pagrabs										
20.07.1999.	Dzīv. 001	1.	Pagrabs			34,1						34,1	2,2
		2.	-"-			32,7						32,7	
		3.	-"-			28,5						28,5	
		4.	-"-			8,5						8,5	
		5.	Pagrabs			6,6						6,6	
		6.	Kāpnes			2,1						2,1	
		7.	-"-			2,2						2,2	
		8.	-"-			2,1						2,1	
		9.	Pagrabs			2,9						2,9	
			Kopā:			119,7						119,7	
						-							
						1 stāvs							
	1.	1.	Istaba	12,8	12,8	12,8	12,8	12,8					2,6
		2.	Vestibils	2,9		2,9	2,9						
		3.	Tualete	1,6		1,6	1,6						
		4.	Priekšn.	2,0		2,0	2,0						
		5.	Skapītis	0,3		0,3	0,3						
	1. dzīv.		kopā:	19,6	12,8	19,6	19,6	12,8					
	2.	1.	Istaba	16,4	16,4	16,4	16,4	16,4					
		2.	Vestibils	4,8		4,8	4,8						
		3.	Tualete	1,6		1,6	1,6						
		4.	Priekšn.	2,7		2,7	2,7						
		5.	Skapītis	0,3		0,3	0,3						
		6.	Istaba	16,0	16,0	16,0	16,0	16,0					
		7.	-"-	5,5	5,5	5,5	5,5	5,5					
		8.	Tualete	1,5		1,5	1,5						
		9.	Priekšn.	2,2		2,2	2,2						

Apgāds "KRAUKLĪTIS" ☎ (251) 24923

Ieraksta datums	Dzīvokļu Nr.	Istabu Nr.	Istabu nosaukumi	Laukums pēc iekšējiem izmēriem, m²									Istabu iekš. augst.
				atskaite Nr. 1 dzīv. fonds		ēkas kop. platība	jur. izziņa lietd. plat.	tajā skaitā				palīglaukums	
				lietd. platība	t. sk. dzīv.			dzīv. ar apk.	dzīv. bez apk.				
1.	2.	3.	4.	5.	6.	7.	8.	9.	10.	11.	12.	13.	14.
	2. dzīv.		kopā:	51,0	37,3	51,0	51,0	37,3					
	3.	1.	istaba	15,7	15,7	15,7	15,7	15,7					
		2.	vestibils	5,3		5,3	5,3						
		3.	tualete	1,6		1,6	1,6						
		4.	priekšn.	2,1		2,1	2,1						
	3. dzīv.		kopā:	24,7	15,7	24,7	24,7	15,7					
	12.	1.	istaba	17,5	17,5	17,5	17,5	17,5					
		2.	vestibils	6,2		6,2	6,2						
		3.	tualete	1,4		1,4	1,4						
	(13)	4.	priekšn.	2,2		2,2	2,2						
	12. dzīv.		kopā:	27,3	17,5	27,3	27,3	17,5					
	13.	1.	istaba	14,6	14,6	14,6	14,6	14,6					
	(14)	2.	vestibils	6,4		6,4	6,4						
		3.	tualete	1,4		1,4	1,4						
		4.	priekšn.	2,9		2,9	2,9						
	13. dzīv.		kopā:	25,3	14,6	25,3	25,3	14,6					
	14.	1.	istaba	16,7	16,7	16,7	16,7	16,7					
	(15)	2.	vestibils	5,2		5,2	5,2						
		3.	tualete	1,5		1,5	1,5						
		4.	priekšn.	2,8		2,8	2,8						
		5.	skapis	0,3		0,3	0,3						
	14. dzīv.		kopā:	26,5	16,7	26,5	26,5	16,7					
	15.	1.	istaba	14,6	14,6	14,6	14,6	14,6					
	(16)	2.	vestibils	3,7		3,7	3,7						
		3.	tualete	1,4		1,4	1,4						
		4.	priekšn.	2,2		2,2	2,2						
		5.	skapis	0,3		0,3	0,3						
	15. dzīv.		kopā:	22,2	14,6	22,2	22,2	14,6					
Kopā:		1.	gaitenis	14,9		14,9	14,9						
		2.	[illegible]	11,4		11,4	11,4						
			kopā:	26,3		26,3	26,3						
1 stāvā:			kopā:	222,9	129,8	222,9	222,9	129,8					

Tehnikis inventarizators _____ L.Čepāne

Kontrolieris _____

9

PLĀNA EKSPLIKĀCIJA

Forma Nr. 5

INV. LIETA Nr. 232 CELTNEI Nr. 001 Īpašnieku kategorija P


iela Daugavas mājas Nr. 111 kvartāls Nr. _____ grupa Nr. _____ grunts Nr. _____

Ieraksta datums	Dzīvokļu Nr.	Istabu Nr.	Istabu nosaukumi	Laukums pēc iekšējiem izmēriem, m²									Istabu iekš. augst.
				atskaite Nr. 1 dzīv. fonds		ēkas kop. platība	jur. izziņa lietd. plat.	tajā skaitā				palīglaukums	
				lietd. platība	t. sk. dzīv.			dzīv. ar apk.	dzīv. bez apk.				
1	2	3	4	5	6	7	8	9	10	11	12	13	14
						II stāvs							
20.04.1999.g.	4.	1.	Istaba	12,7	12,7	12,7	12,7	12,7					2,6
	(5)	2.	virtuve	3,0		3,0	3,0						
		3.	tualete,	1,6		1,6	1,6						
		4.	priekšt.	2,1		2,1	2,1						
		5.	skapis	0,2		0,2	0,2						
	4. dzīv.		kopā:	19,6	12,7	19,6	19,6	12,7					
	5.	1.	istaba	16,7	16,7	16,7	16,7	16,7					
	(6)	2.	virtuve	4,6		4,6	4,6						
		3.	tualete,	1,6		1,6	1,6						
		4.	priekšt.	2,8		2,8	2,8						
		5.	skapis	0,2		0,2	0,2						
	5. dzīv.		kopā:	25,9	16,7	25,9	25,9	16,7					
	6.	1.	istaba	16,0	16,0	16,0	16,0	16,0					
	(7)	2.	virtuve	5,6		5,6	5,6						
		3.	tualete,	1,5		1,5	1,5						
		4.	priekšt.	2,1		2,1	2,1						
	6. dzīv.		kopā:	25,2	16,0	25,2	25,2	16,0					
	7.	1.	istaba	16,6	16,6	16,6	16,6	16,6					
	(8)	2.	virtuve	5,1		5,1	5,1						
		3.	tualete,	1,5		1,5	1,5						
		4.	priekšt.	2,0		2,0	2,0						
	7. dzīv.		kopā:	25,2	16,6	25,2	25,2	16,6					
	16.	1.	istaba	17,4	17,4	17,4	17,4	17,4					
	(17)	2.	virtuve	6,2		6,2	6,2						
		3.	tualete,	1,4		1,4	1,4						
		4.	priekšt.	2,6		2,6	2,6						
	16. dzīv.		kopā:	27,6	17,4	27,6	27,6	17,4					
	17.	1.	istaba	16,0	16,0	16,0	16,0	16,0					
		2.	virtuve	6,3		6,3	6,3						

Apgāds "KRAUKLĪTIS" ☎ (251) 24923

Ieraksta datums	Dzīvokļu Nr.	Istabu Nr.	Istabu nosaukumi	Laukums pēc iekšējiem izmēriem, m²									Istabu iekš. augst.
				atskaite Nr. 1 dzīv. fonds		ēkas kop. platība	jur. izziņa lietd. plat.	tajā skaitā				palīglaukums	
				lietd. platība	t. sk. dzīv.			dzīv. ar apk.	dzīv. bez apk.				
1	2	3	4	5	6	7	8	9	10	11	12	13	14
		3.	tualete	1,4		1,4	1,4						2,6
	18	4.	virtuve	3,0		3,0	3,0						
			17. dzīv. kopā	26,7	16,0	26,7	26,7	16,0					
	18	1.	istaba	17,3	17,3	17,3	17,3	17,3					
	(19)	2.	vestibils	5,2		5,2	5,2						
		3.	tualete	1,5		1,5	1,5						
		4.	virtuve	2,8		2,8	2,8						
		5.	skapis	0,3		0,3	0,3						
			18. dzīv. kopā	27,1	17,3	27,1	27,1	17,3					
	19	1.	istaba	13,0	13,0	13,0	13,0	13,0					
	(20)	2.	vestibils	3,8		3,8	3,8						
		3.	tualete	1,4		1,4	1,4						
		4.	virtuve	2,1		2,1	2,1						
		5.	skapis	0,2		0,2	0,2						
			19. dzīv. kopā	20,5	13,0	20,5	20,5	13,0					
Kāpņu telpas		1.	gaitenis	11,8		11,8	11,8						
		2.	-"-	11,5		11,5	11,5						
			Kopā:	23,3		23,3	23,3						
				125,7				125,7					
		II	stāvs kopā	221,1		221,1	221,1						
		A	kāpnes			18,0						18,0	
							III stāvs						
	8.	1.	istaba	12,7	12,7	12,7	12,7	12,7					2,6
	(9)	2.	vestibils	3,1		3,1	3,1						
		3.	tualete	1,6		1,6	1,6						
		4.	virtuve	2,1		2,1	2,1						
		5.	skapis	0,2		0,2	0,2						
			8. dzīv. kopā	19,7	12,7	19,7	19,7	12,7					
	9.	1.	istaba	17,4	17,4	17,4	17,4	17,4					
		2.	vestibils	4,6		4,6	4,6						

Tehnikis inventarizators I. Cepāne

Kontrolieris

10

PLĀNA EKSPLIKĀCIJA

Forma Nr. 5

Īpašnieku kategorija P

INV. LIETA Nr. 232 CELTNEI Nr. 001


iela Daugavas mājas Nr. 111 kvartāls Nr. _____ grupa Nr. _____ grunts Nr. _____

Ieraksta datums	Dzīvokļu Nr.	Istabu Nr.	Istabu nosaukumi	Laukums pēc iekšējiem izmēriem, m²									Istabu iekš. augst.
				atskaite Nr. 1 dzīv. fonds		ēkas kop. platība	jur. izziņa lietd. plat.	tajā skaitā				palīglaukums	
				lietd. platība	t. sk. dzīv.			dzīv. ar apk.	dzīv. bez apk.				
1	2	3	4	5	6	7	8	9	10	11	12	13	14
20.04.1999g		3. tualete		1,6		1,6	1,6						
		4. priekšt.		2,8		2,8	2,8						
	10	5. skapis		0,2		0,2	0,2						
	9. dzīv.	kopā:		26,6	17,4	26,6	26,6	17,4					
	10.	1. istaba		16,6	16,6	16,6	16,6	16,6					
	11	2. virtuve		5,5		5,5	5,5						
		3. tualete		1,5		1,5	1,5						
		4. priekšt.		2,0		2,0	2,0						
	10. dzīv.	kopā:		25,6	16,6	25,6	25,6	16,6					
	11.	1. istaba		16,7	16,7	16,7	16,7	16,7					
	12	2. virtuve		5,2		5,2	5,2						
		3. tualete		1,5		1,5	1,5						
		4. priekšt.		2,0		2,0	2,0						
	11. dzīv.	kopā:		25,4	16,7	25,4	25,4	16,7					
	20.	1. istaba		17,1	17,1	17,1	17,1	17,1					
	21	2. virtuve		6,2		6,2	6,2						
		3. tualete		1,4		1,4	1,4						
		4. priekšt.		2,7		2,7	2,7						
	20. dzīv.	kopā:		27,4	17,1	27,4	27,4	17,1					
	21.	1. istaba		16,0	16,0	16,0	16,0	16,0					
	22/23	2. virtuve		6,3		6,3	6,3						
		3. tualete		1,5		1,5	1,5						
		4. priekšt.		2,9		2,9	2,9						
		5. istaba		17,4	17,4	17,4	17,4	17,4					
		6. istaba		5,3	5,3	5,3	5,3	5,3					
		7. tualete		1,6		1,6	1,6						
		8. priekšt.		2,9		2,9	2,9						
		9. skapis		0,3		0,3	0,3						
	21. dzīv.	kopā:		54,2	38,7	54,2	54,2	38,7					

Apgāds "KRAUKLĪTIS" ☎ (251) 24923

Ieraksta datums	Dzīvokļu Nr.	Istabu Nr.	Istabu nosaukumi	Laukums pēc iekšējiem izmēriem, m²									Istabu iekš. augst.
				atskaite Nr. 1 dzīv. fonds		ēkas kop. platība	jur. izziņa lietd. plat.	tajā skaitā				palīglaukums	
				lietd. platība	t. sk. dzīv.			dzīv. ar apk.	dzīv. bez apk.				
1	2	3	4	5	6	7	8	9	10	11	12	13	14
	22.	1.	istaba	12,9	12,9	12,9	12,9	12,9					
	(24)	2.	virtuve	3,7		3,7	3,7						
		3.	tualete	1,7		1,7	1,7						
		4.	priekšn.	2,2		2,2	2,2						
		5.	skapītis	0,2		0,2	0,2						
	22. dzīv. kopā:			20,7	12,9	20,7	20,7	12,9					
Kāpņ. telpa		1.	gaitenis	12,0		12,0	12,0						
		2.	-"-	11,8		11,8	11,8						
			kopā:	23,8		23,8	23,8						
1.-4. stāvu kopā:				223,4	132,1	223,4	223,4	132,1					
Pagrabtelpa				387,6				387,6					
			kopā:	667,4		825,1	667,4					138,7	

Tehniķis inventarizators L.Cepāne

Kontrolieris _____